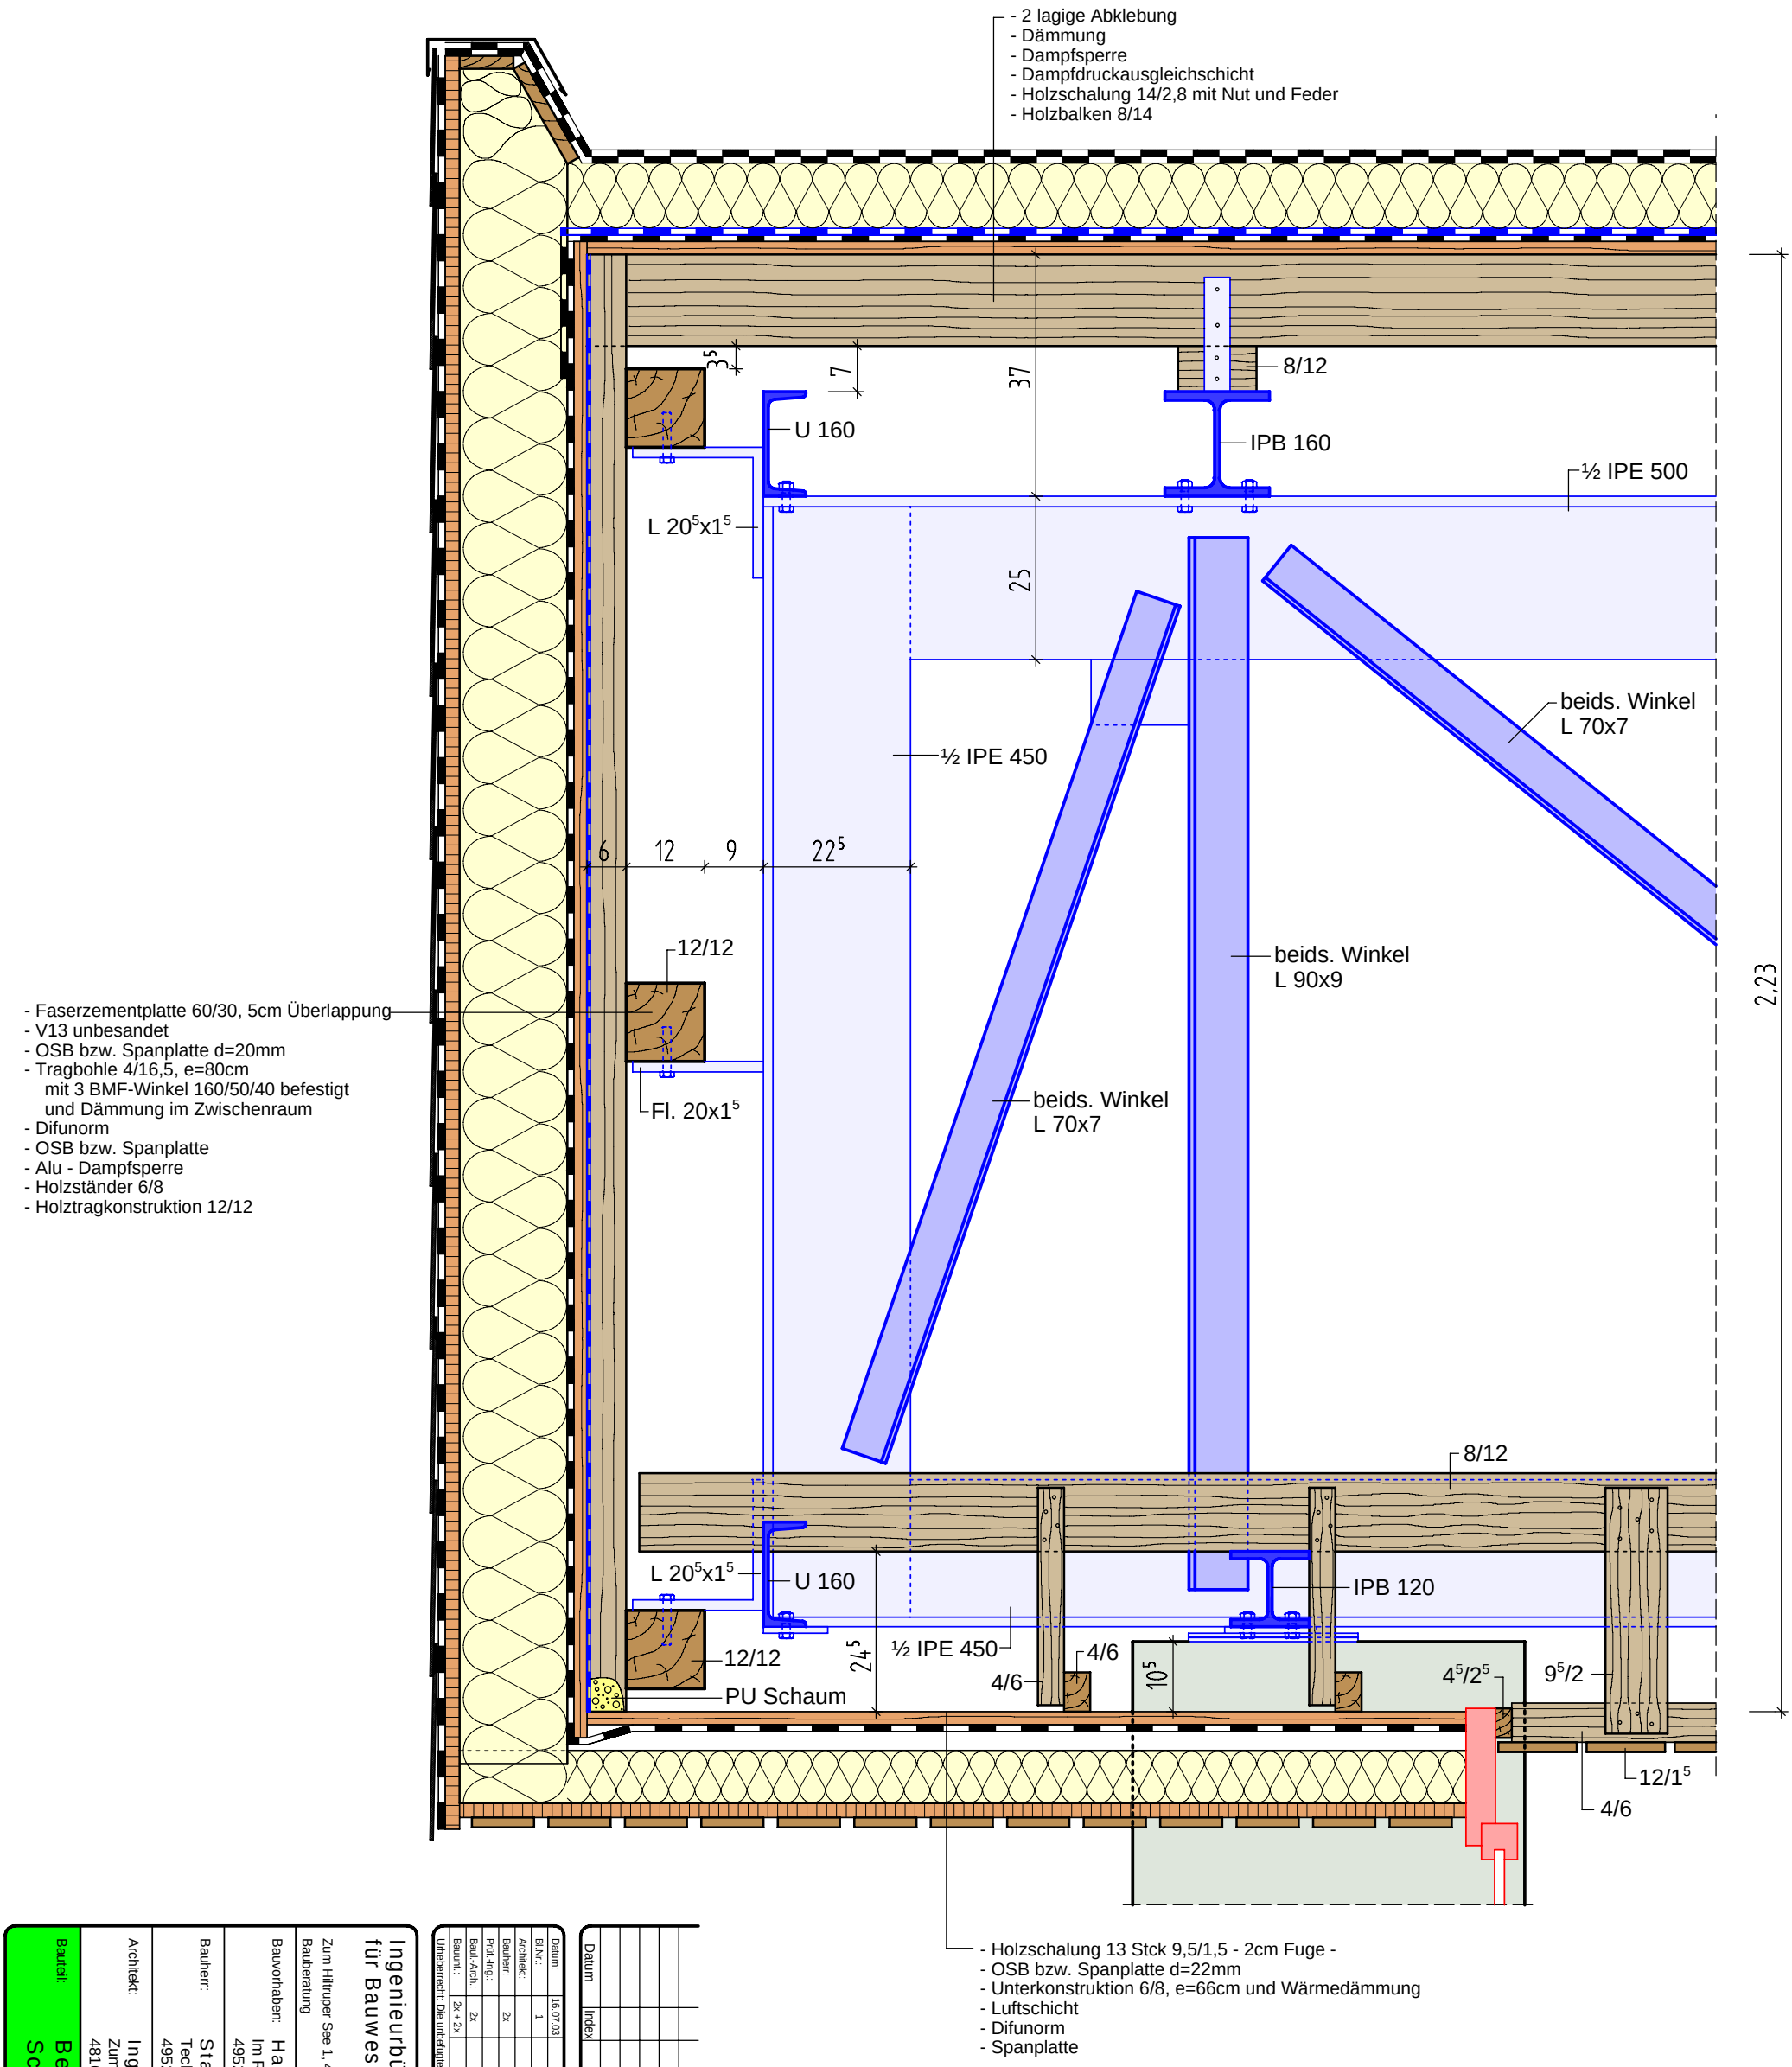

Datum	Index	Art der Änderung	Gez.	Gepr.

Datum:	16.07.03
Bl.Nr.:	1
Architekt:	
Bauherr:	2x
Prüf.-Ing.:	
Baul.-Arch.:	2x
Bauunt.:	2x + 2x

Urheberrecht: Die unbefugte Benutzung u. Vervielfältigung dieser Zeichnung ist verboten u. verpflichtet zum Schadenersatz.

Ingenieurbüro für Bauwesen
IBL
Manfred Lüchtefeld
Dipl.-Ing.
Zum Hiltruper See 1, 48165 Münster, Tel.02501/4014, Fax 02501/13513
Bauberatung Baustatik Bauleitung

Bauvorhaben: Hallenbad Lengerich
Im Rietbroken 6 - 8
49525 Lengerich

Bauherr: Stadt Lengerich
Tecklenburger Str. 2 - 4
49525 Lengerich

Architekt: Ingenieurbüro Lüchtefeld
Zum Hiltruper See 1
48165 Münster

Bauteil: Bestandsplan
Schnitt A - A

Auftrags-Nr.: 6758
Blatt-Nr.: 1
Maßstab: 1 : 10
Größe: 0,30x0,42=0,12m²
Gezeichnet: F.Lü.
Geprüft:
Münster,den 12.06.02